




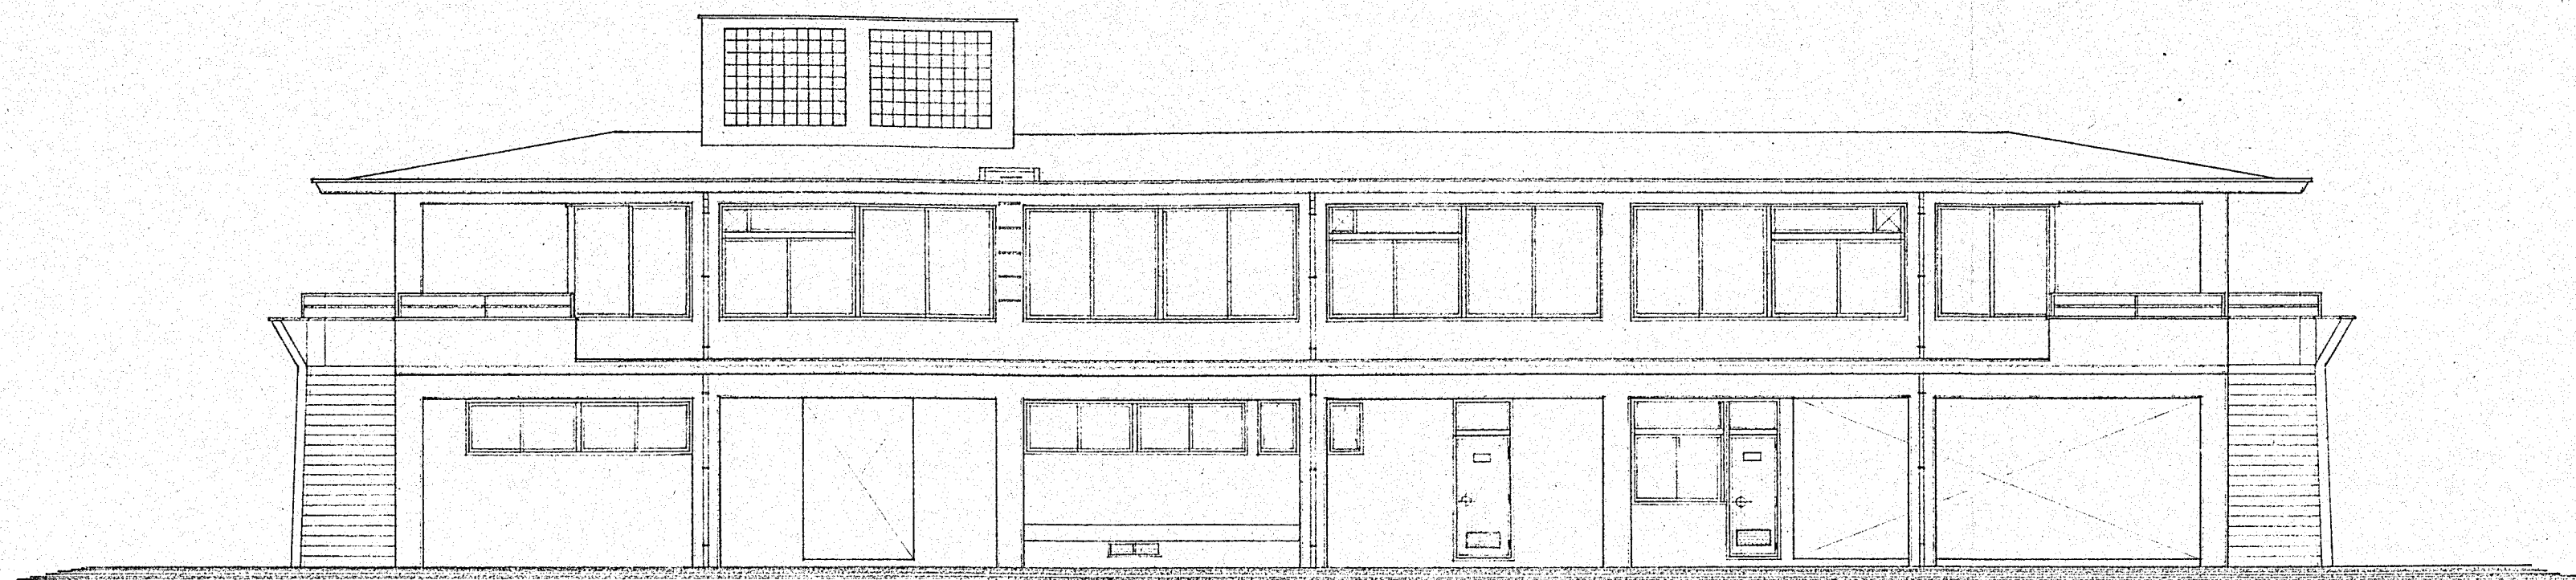

北 立面図 縮尺 1/100

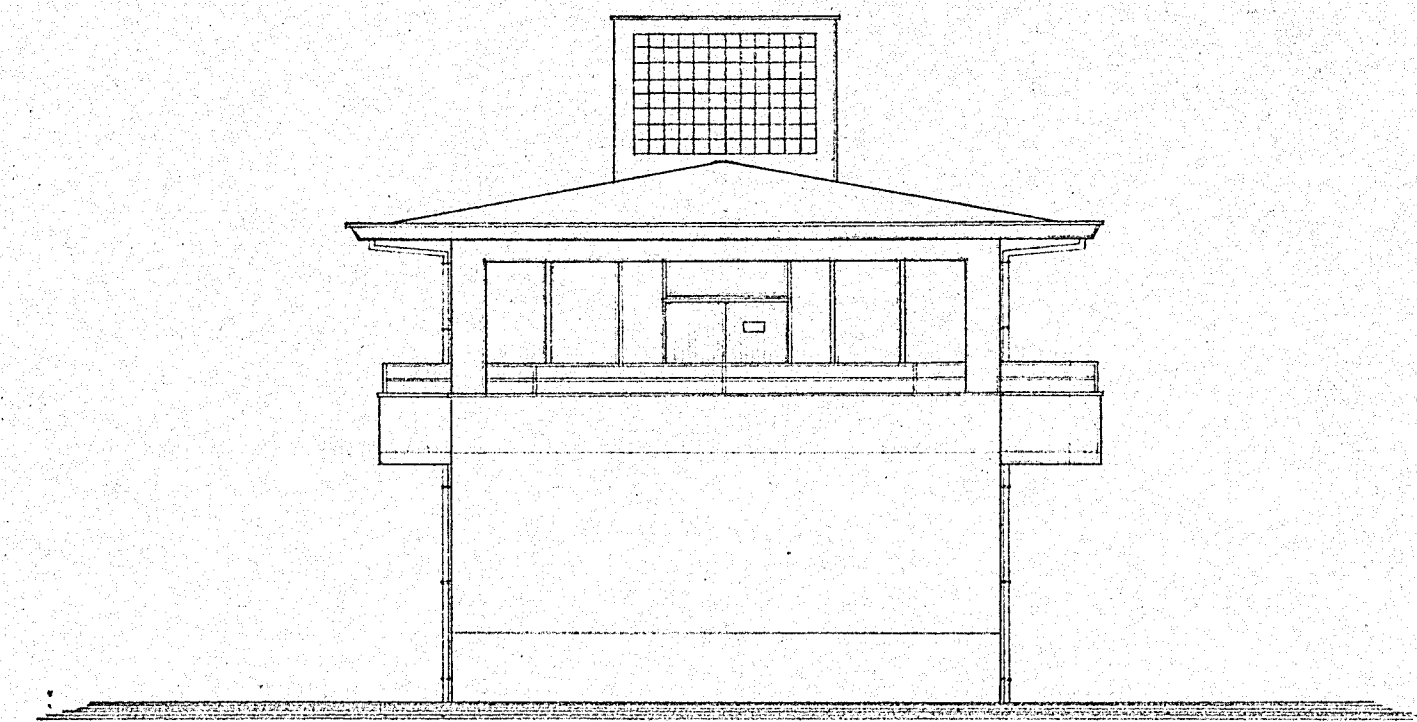

東 西 立面図 縮尺 1/100

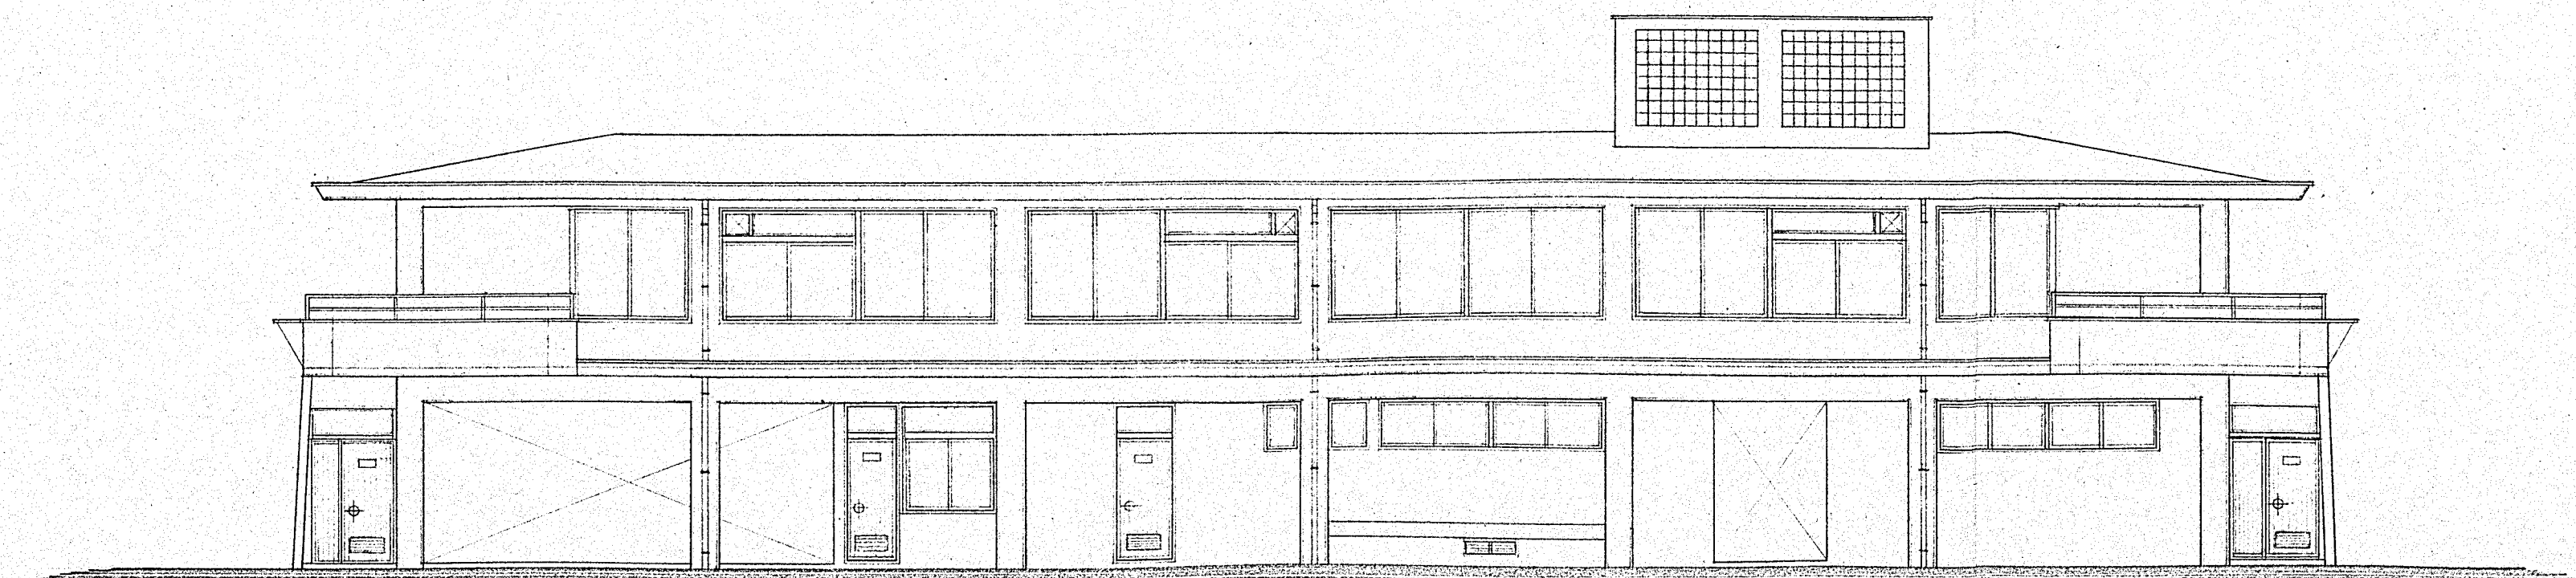

南 立面図 縮尺 1/100

記事



有 秀 建設事務所
〒902 沖縄県那覇市字仲井真128-1番地
TEL (0968) 54-7587・54-0753

1級建築士事務所(知事)登録第18Y-241号
1級建築士(大臣)登録第86156号
仲 田 秀 啓

検図

製図

工事名称 奥武山庭球場管理棟建築工事
工事場所 那覇市奥武山44-1

60年7月 日

図面名称

立面図

SCALE
1/100

図面番号
A-7